



Bezeichnung lt. Lageplan	Gebäude oder Bauanlage	Nutzung	a) Neubaukosten b) Fried. Neubauwert 1914 c) Brandversicherungs-Wert	Jahr der Erbauung	Bauweise	Bauzustand	Bemerkungen
B/f	Feldscheune	Unterstell- und Lagerraum für Getreide und Stroh	a) DM b) DM 7.500,- c) DM 6.500,-	1950	<p>Die Feldscheune wurde im Jahre 1950 südwestlich gut vom Hof an der Straße nach Ostheim als geschlossene Scheune mit 8 Binderfeldern, auf einem Stampfbetonsockel unter einem Satteldach mit Zementfalzziegeleindeckung auf Lattung erbaut. Die Längsseiten der Umfassungswände bestehen aus Holzfachwerk mit äußerer waagerechter Bretterverkleidung als Stülpschalung. Jede Seite ist von den Giebelseiten angefangen, im 2. und 3. Binderfeld mit zwei nebeneinanderliegenden Schiebetoren unterbrochen. An der Südostseite und an der Nordwestseite befindet sich in je einem Schiebetor eine Schlußöffnung. Die Giebelseiten sind mit halbscheinigem Ziegelsteinmauerwerk und je fünf Verstärkungspfeilern aus Ziegelsteinen gemauert, hergestellt. Der Giebel an der Nordostseite hat im oberen Giebeldreieck vier gleichgroße Öffnungen. Die Dachtraufe an der Nordwestseite ist mit einer Rinne und zwei Abfallrohren aus Zink versehen. An den beiden Giebelwänden sind Wasserablaufgräben gezogen. Alle massiven Wandflächen sind mit einem Außenputz versehen.</p>		

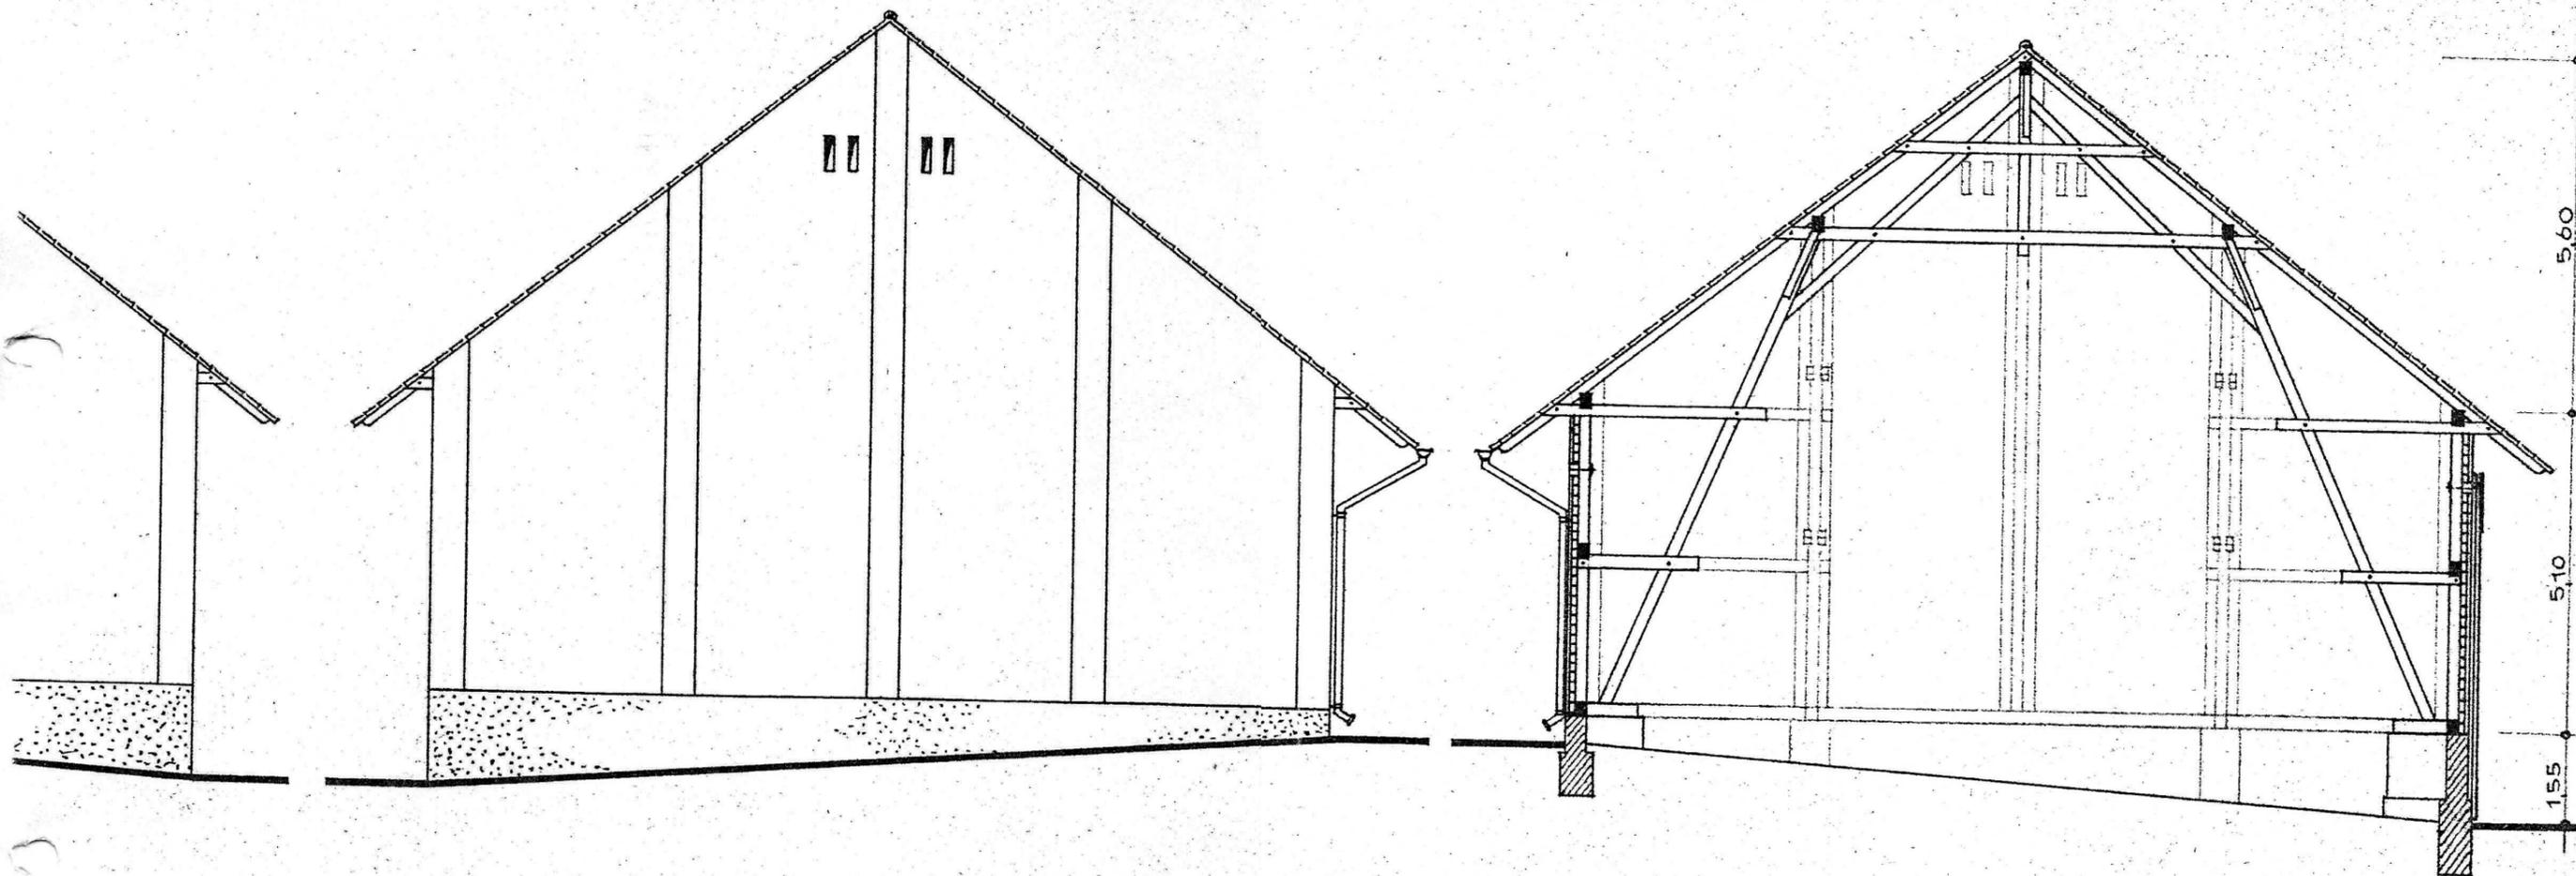

ANSICHT VON NORDOSTEN


SCHNITT A - B

STAATSDOMÄNE	
ELFERSHAUSEN (GEMKG. ELFERSHAUSEN)	
KREIS MELSUNGEN KR. NR. 27	NR. D. GEBÄUDEANLG.: 11
AUFGESTELLT : 195 STAATSBAUAMT MELSUNGEN <i>Müller</i> REG. BAURAT	BAUBESTANDSZEICHNUNG M: 1:100
ANERKANNT : 195 STAATSD. ELFERSHAUSEN DOM. PÄCHTER	FELDSCHENE
GENEHMIGT : 195 REG. PRÄS. KASSEL REG. U. BAURAT	B/f IV1+V1+2

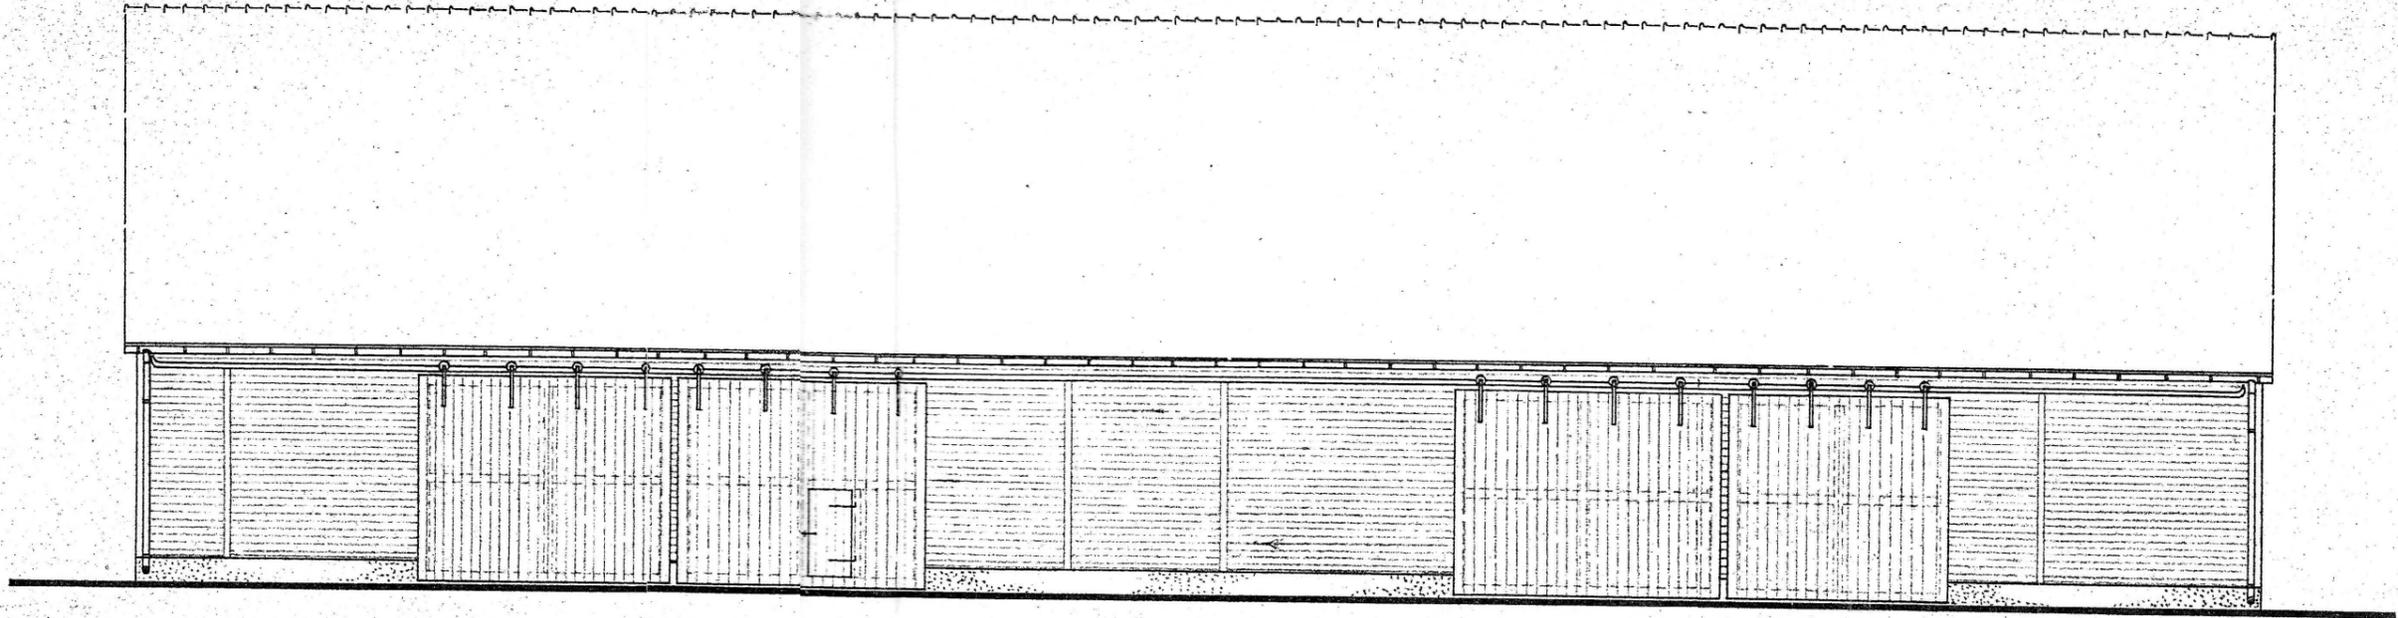

ANSICHT VON NORDWESTEN

STAATSDOMÄNE ELFERSHAUSEN (CEMKG. ELFERSHAUSEN)	
KREIS MELSUNGEN KR. NR. 27	NR. D. GEBÄUDEANLG.: 11
AUFGESTELLT : 195 STAATSBAUAMT MELSUNGEN <i>W. W.</i> REG. BAURAT	BAUBESTANDSZEICHNUNG: M: 1:100
ANERKANNT : 195 STAATSD. ELFERSHAUSEN DOM. PÄCHTER	FELDSCHEUNE
GENEHMIGT : 195 REG. PRÄS. KASSEL REG. U. BAURAT	B/f V 3

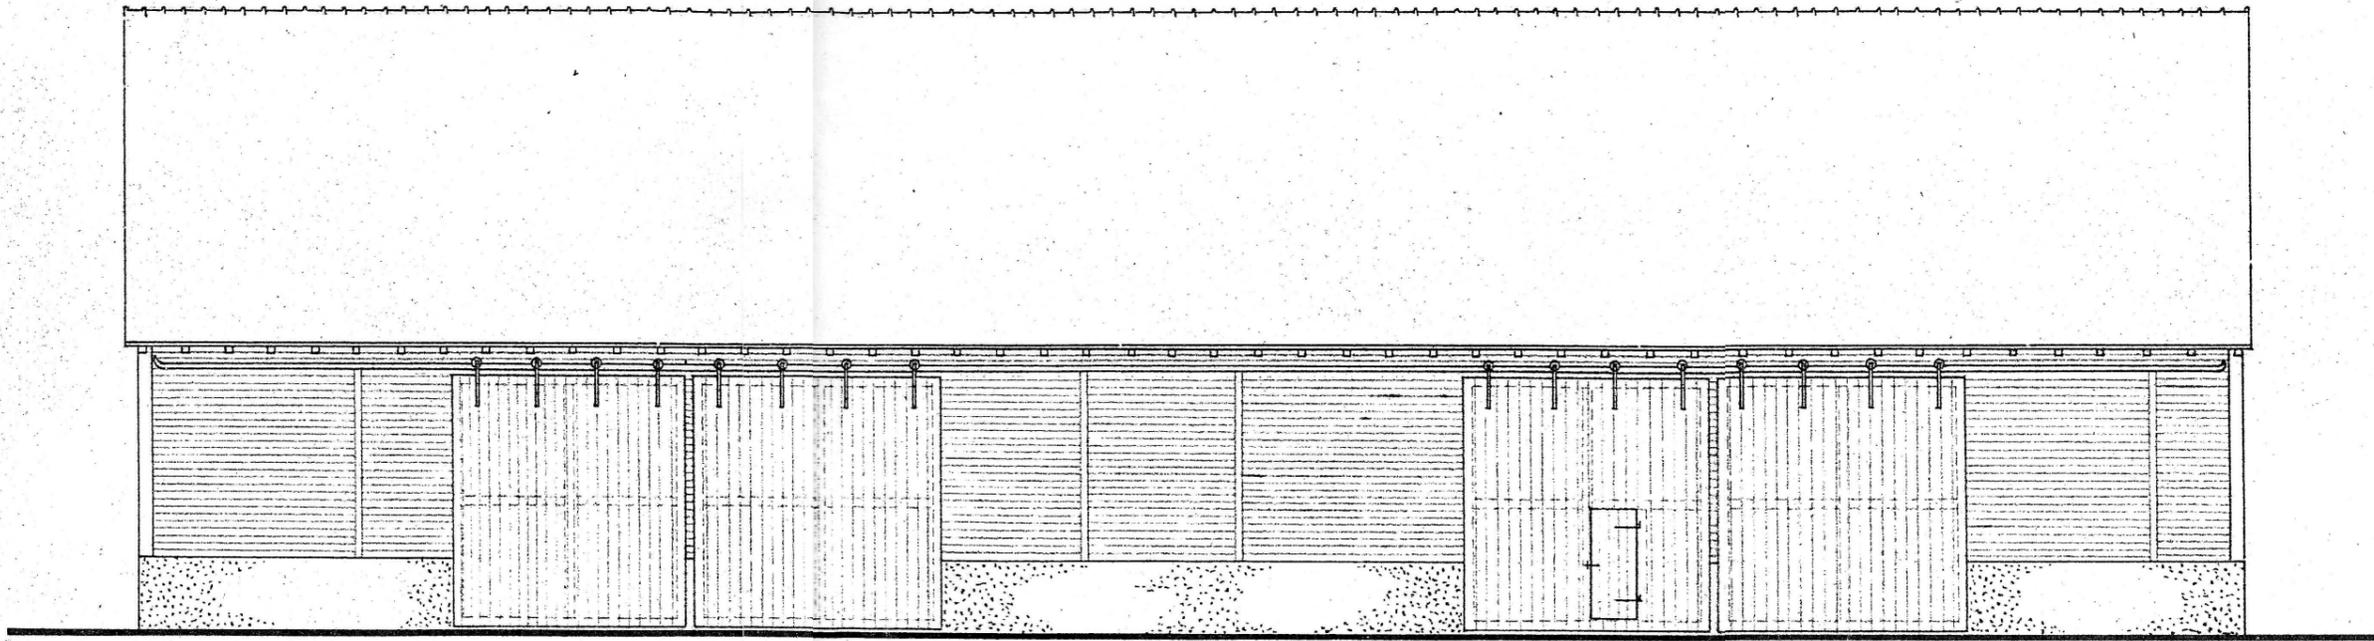

ANSICHT VON SÜDOSTEN

STAATSDOMÄNE ELFERSHAUSEN (CEMKG.ELFERSHAUSEN)	
KREIS MELSUNGEN KR. NR. 27	NR. D. GEBÄUDEANLG.: 11
AUFGESTELLT : 1954 STAATSBAUAMT MELSUNGEN _____ REG. BAURAT	BAUBESTANDSZEICHNUNG M: 1:100
ANERKANNT : 195 STAATSD. ELFERSHAUSEN _____ DOM. PÄCHTER	FELDSCHENE
GENEHMIGT : 195 REG. PRÄS. KASSEL _____ REG. U. BAURAT	B/f V4